


D	RELATIONSHANDLING	HGH	10-10-04
C	MÖBLERING BRIO	HGH	10-06-07
B	ENLIGT KUNGSLEDEN	HGH	10-04-14
A	ENLIGT KUNGSLEDEN	HGH	09-02-12
ANT.	REVIDERING AVSER.	SICKL.	DATUM

**CARL JACOBSON ARKITEKTKONTOR AB**

EBBARPSVÄGEN 22, 283 43 OSBY, 0479-10371, FAX 14071, cjab@telia.com

BRIO AB		<b>REGNBÅGEN 4</b>	
LARS EK 070-536 34 30 KUNGSLEDEN 27 003		OSBY KOMMUN DISTRIBUTIONSLAGERBYGGNAD KONTOR ÖVERVÄNING	
RITAD AV Hans-Gösta Hansson OSBY 2010-01-27	HANDLÄGGARE Hans-Gösta Hansson	SKALA 1:100	FACK ARBETSNR. RITNINGSNR. REG.
<i>Hans G. Hansson</i>		10.004	02:1

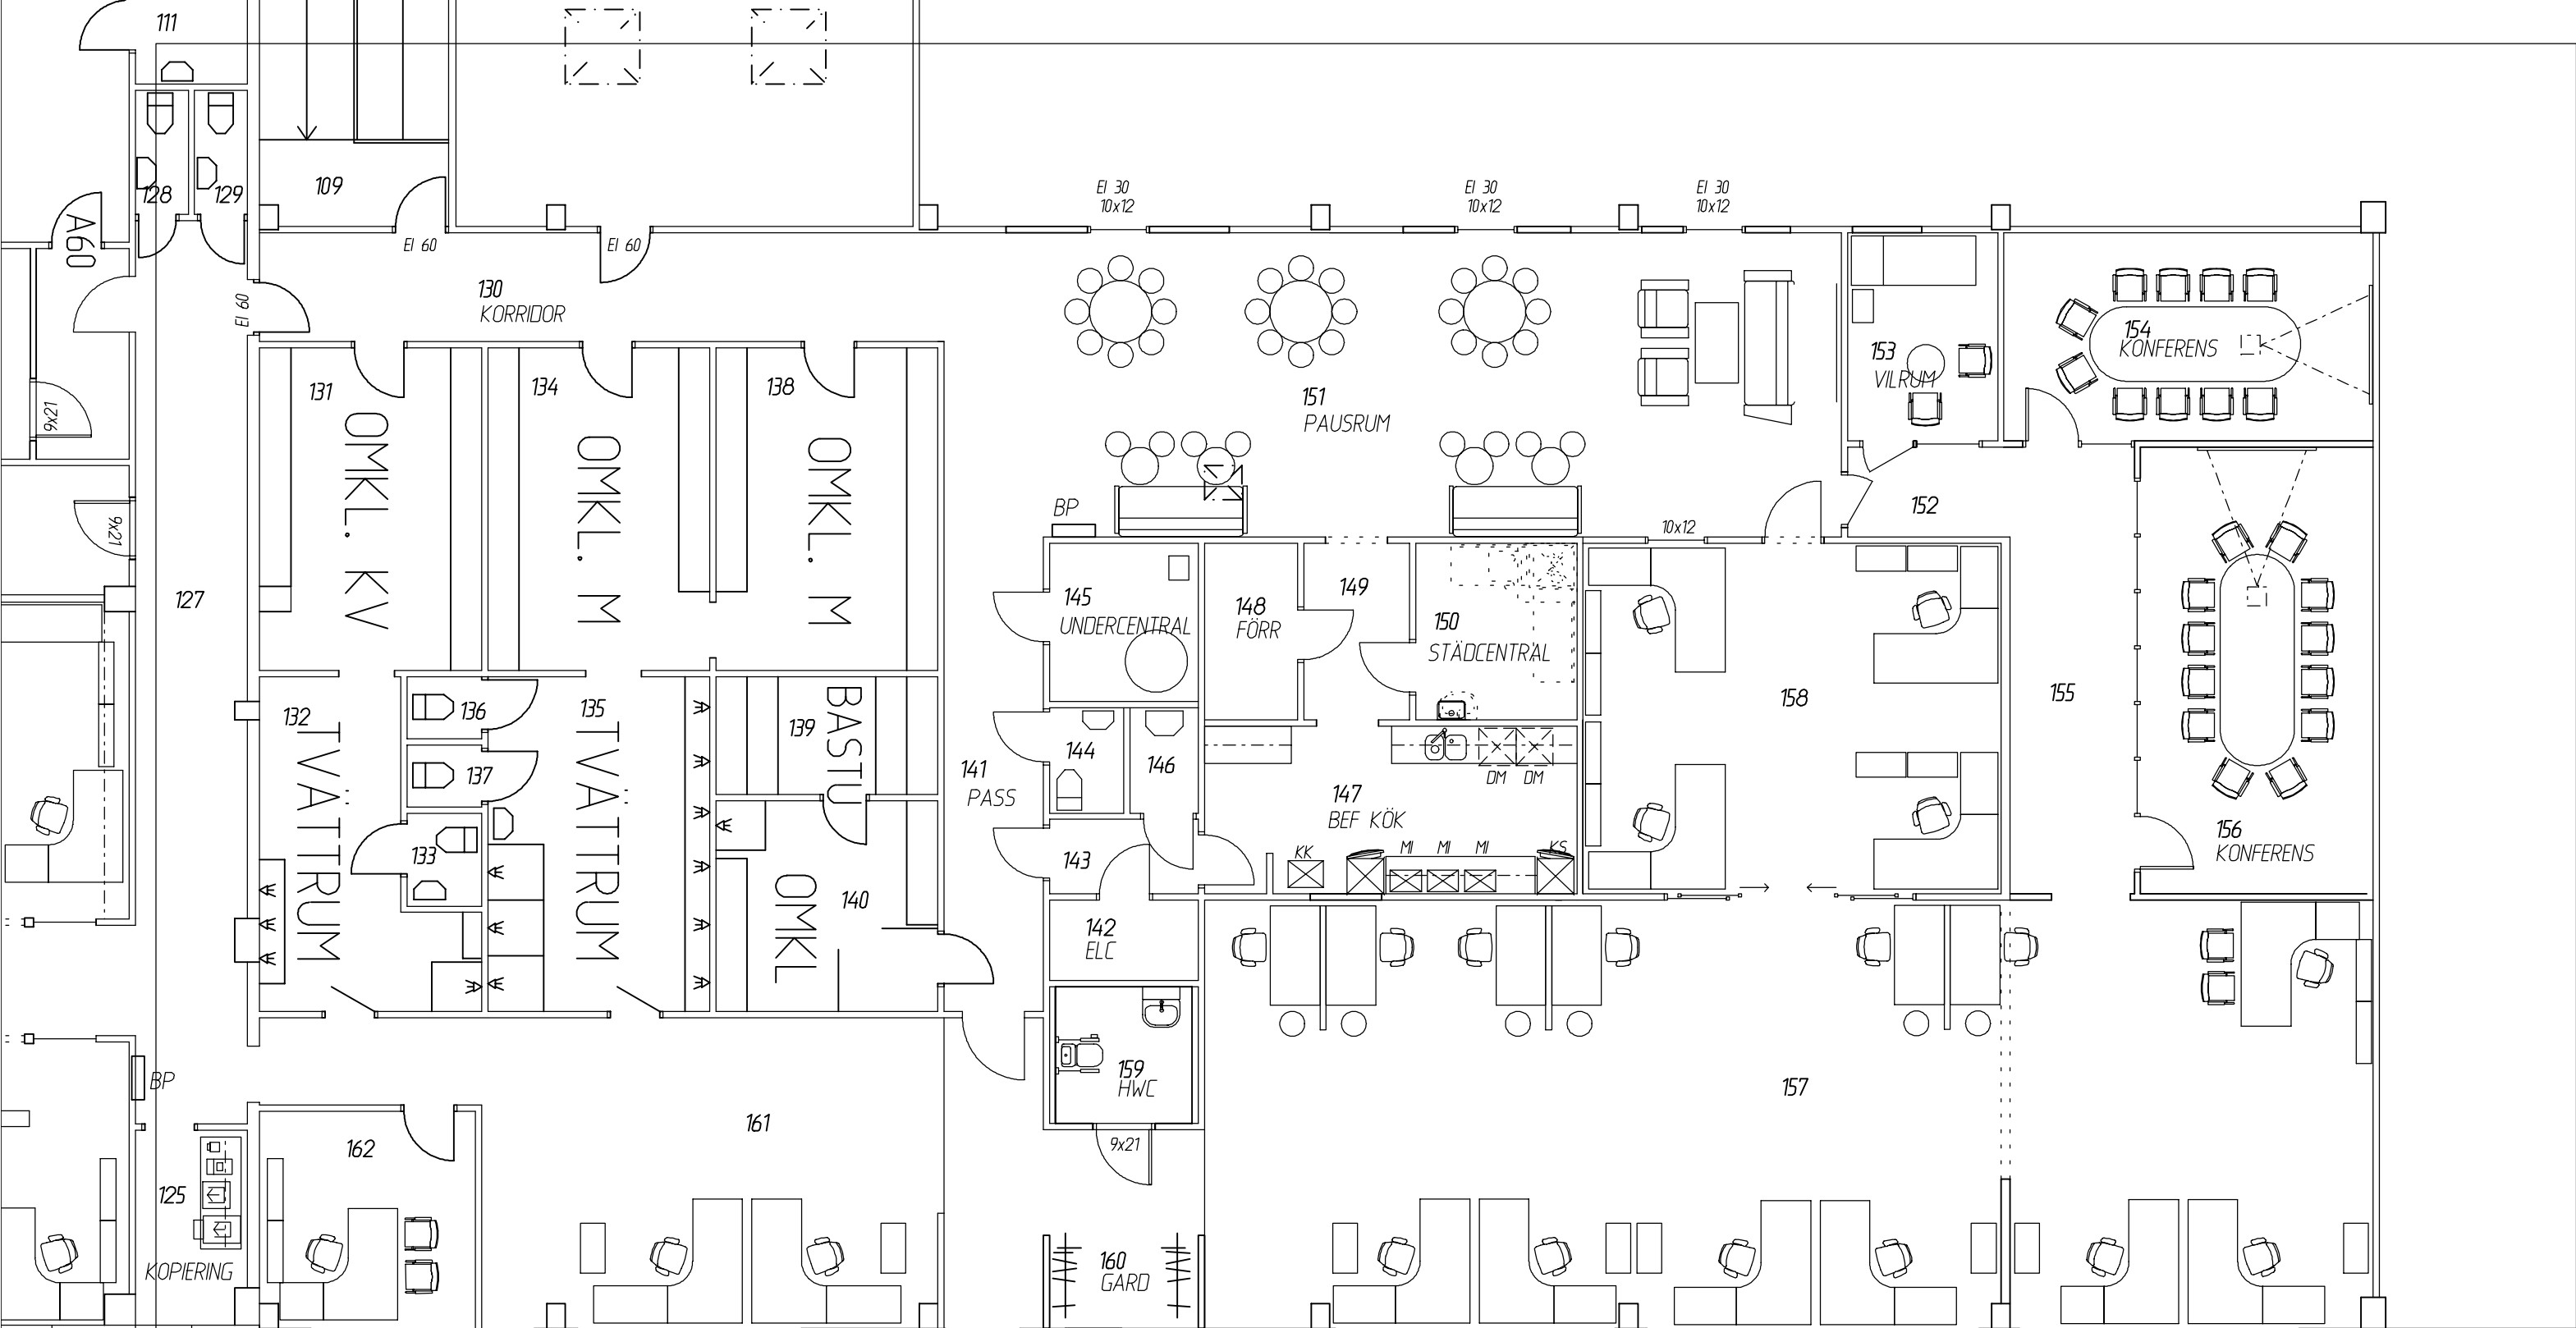

E	RELATIONSHANDLING	HGH	10-04
D	MÖBLERING BRIO	HGH	10-07
C	ENLIGT KUNGSLEDEN	HGH	10-04-14
B	ENLIGT KUNGSLEDEN	HGH	10-02-12
A	STOM-MÅTT	HGH	10-01-28
ANT. REVIDERING AVSER.		SIGN.	DATUM

**CARL JACOBSON ARKITEKTKONTOR AB**  
 EDBARPSVÄGEN 22, 283 43 OSBY, 0479-10371, FAX 14071, cjab@telia.com

BRIO AB		<b>REGNBÅGEN 4</b>	
LARS EK 070-536 34 30 KUNGSLEDEN NR 27003		OSBY KOMMUN DISTRIBUTIONSLAGERBYGGNAD KONTOR ÖVERVÄNING	
RITAD AV Hans-Gösta Hansson OSBY 2010-01-27	HANDLÄGGARE Hans-Gösta Hansson	SKALA 1:100	
		FACK	ARBETSNR.
			RITINGSNR.
			REG.
<i>Hans G. Hansson</i>		10.004	02:2
			E